




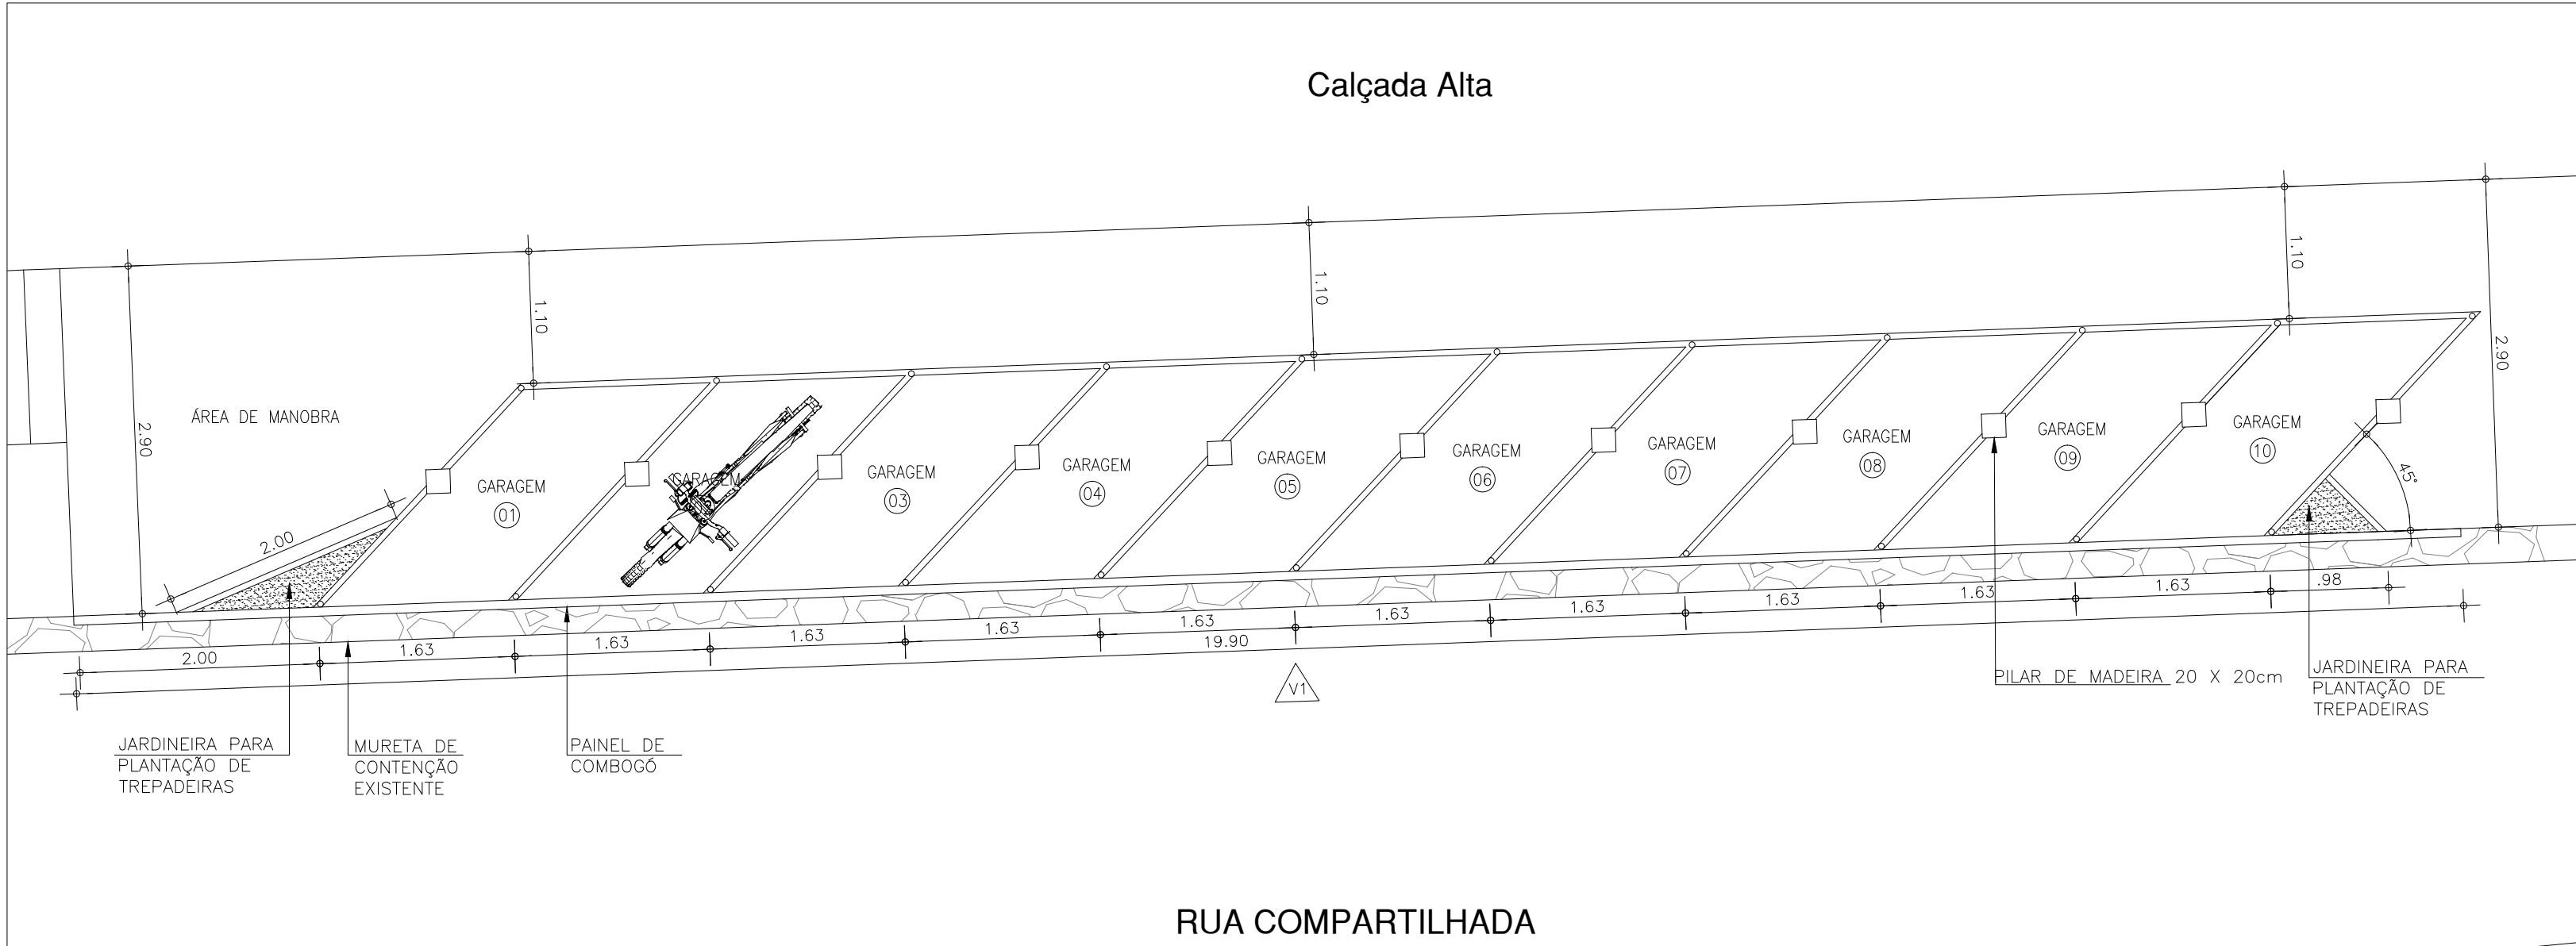

01 PLANTA BAIXA
ESC. 1/50

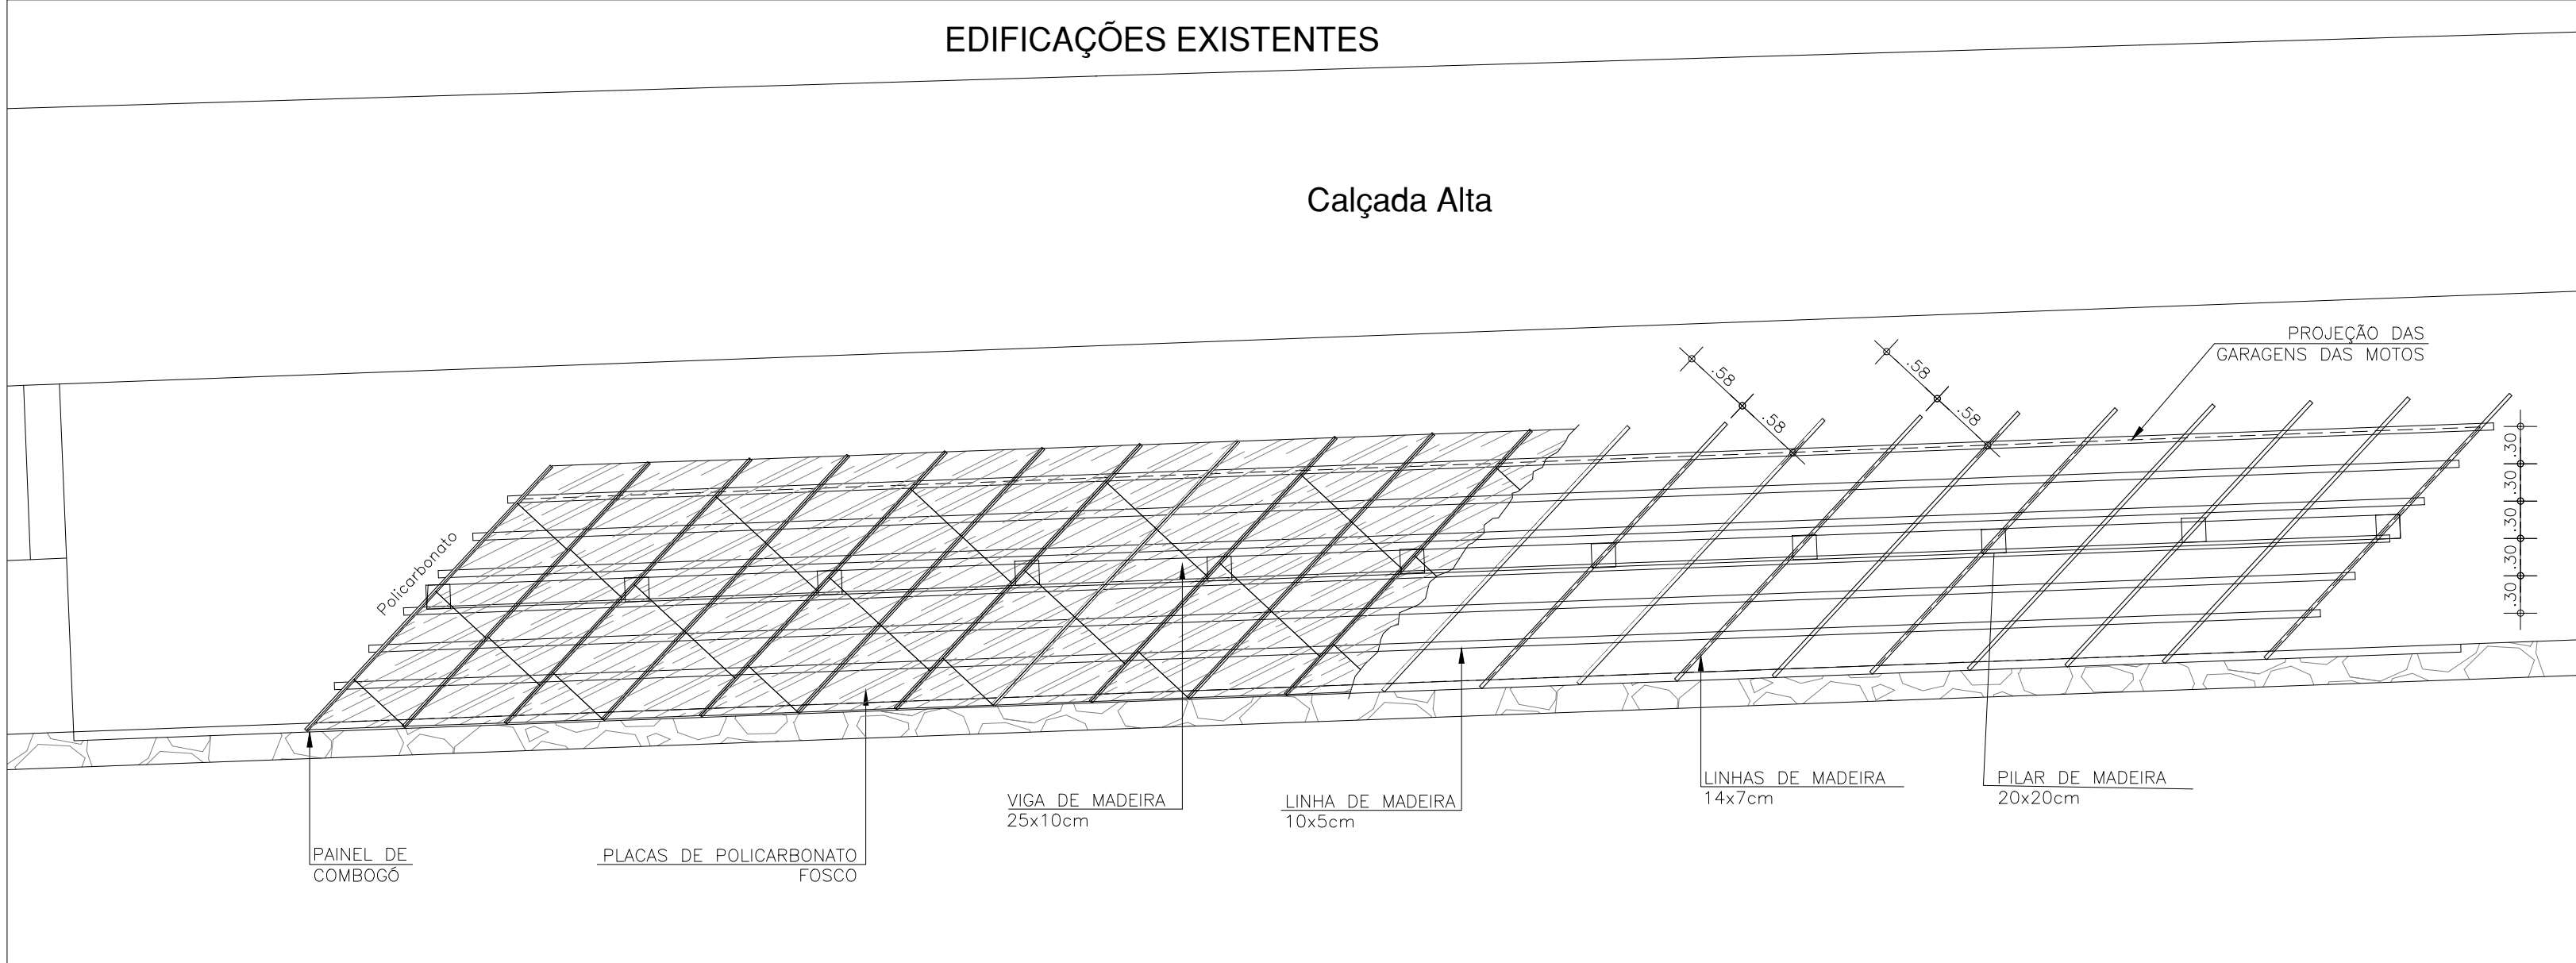


02 PLANTA DE COBERTA
ESC. 1/50

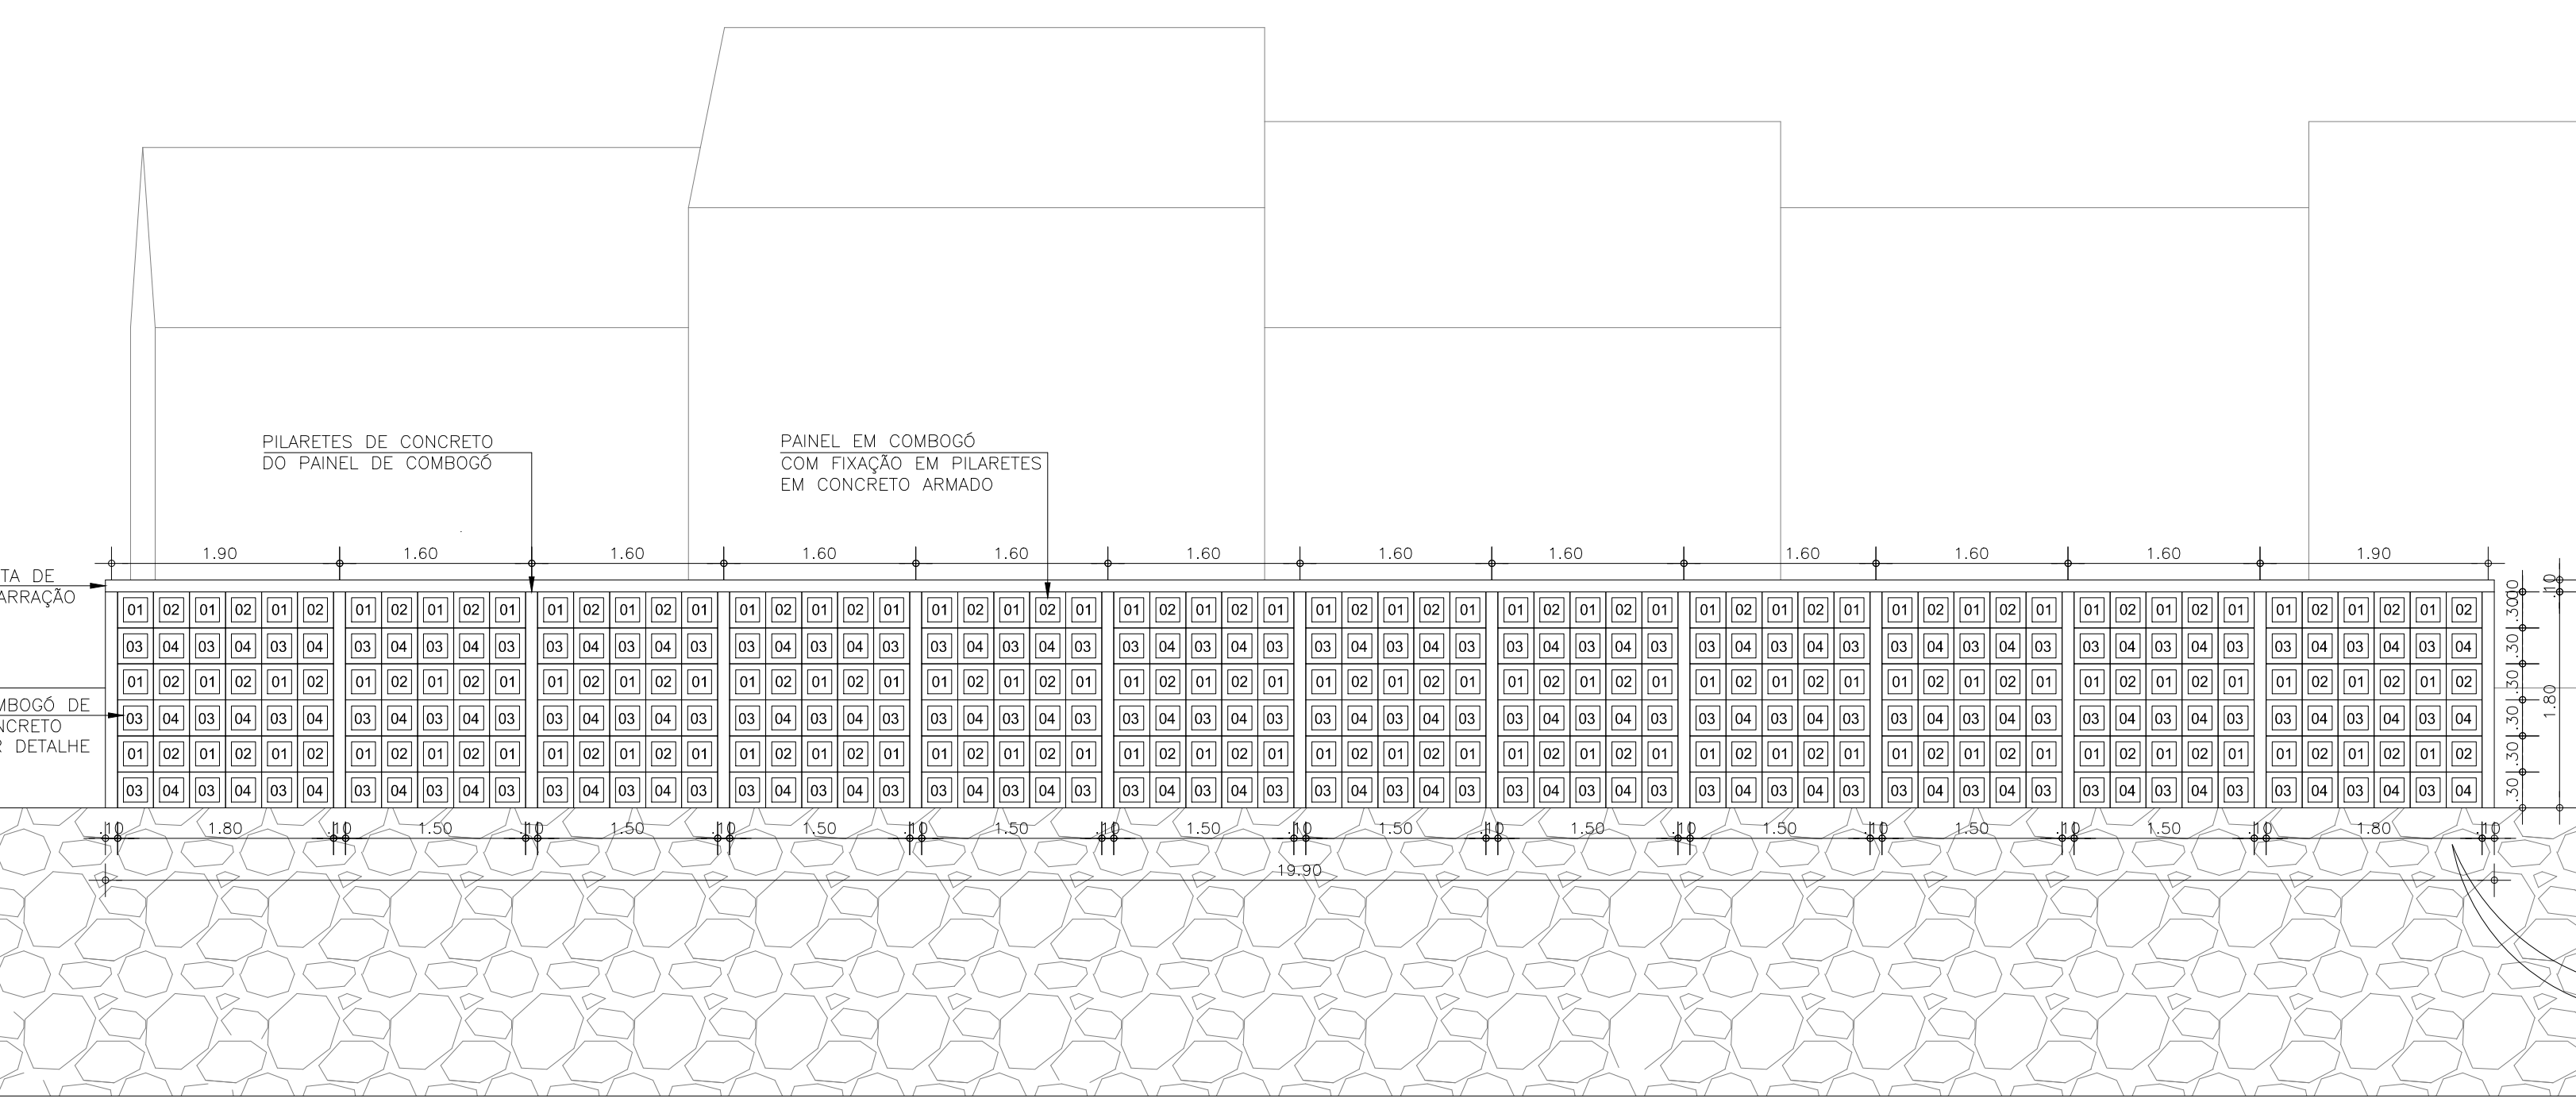


03 VISTA V1
ESC. 1/50


D1 DETALHE DO BOX DA GARAGEM

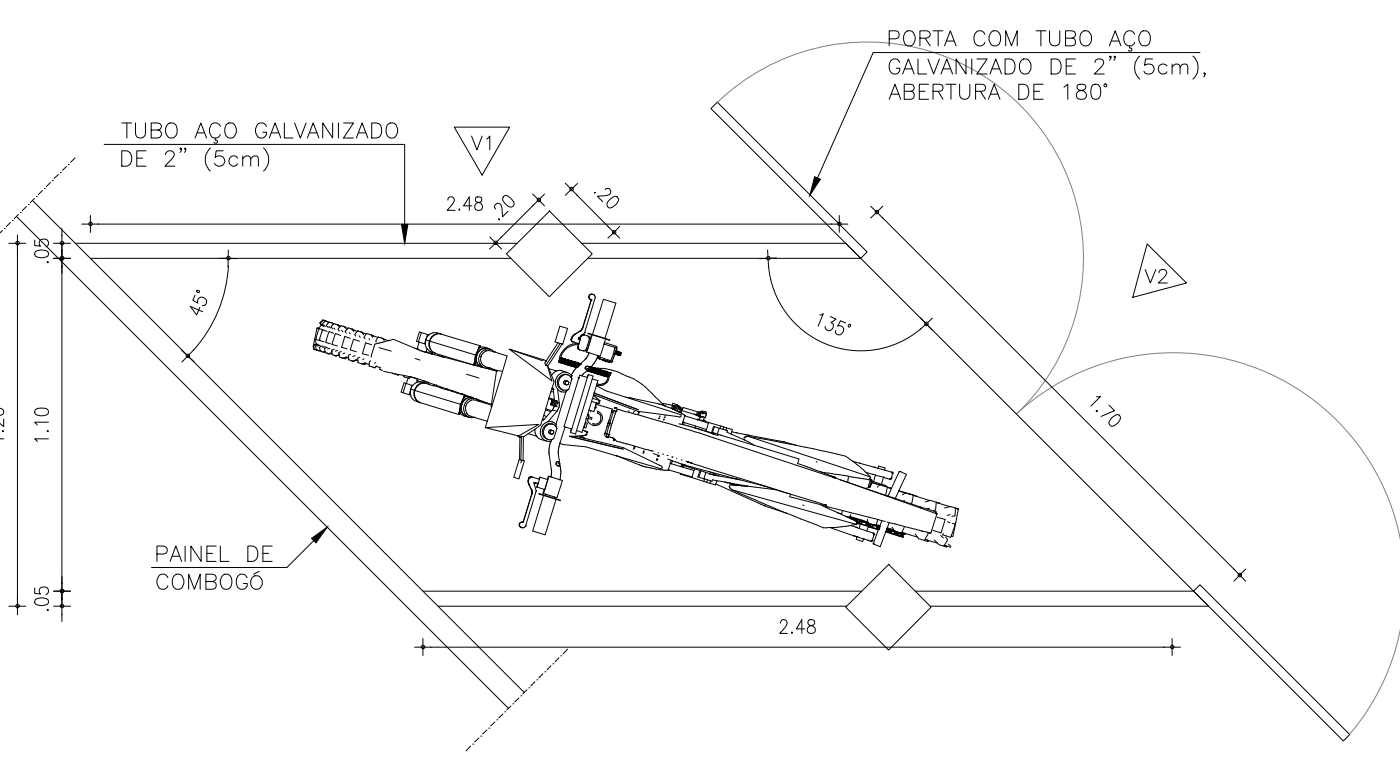


04 PLANTA BAIXA
ESC. 1/25

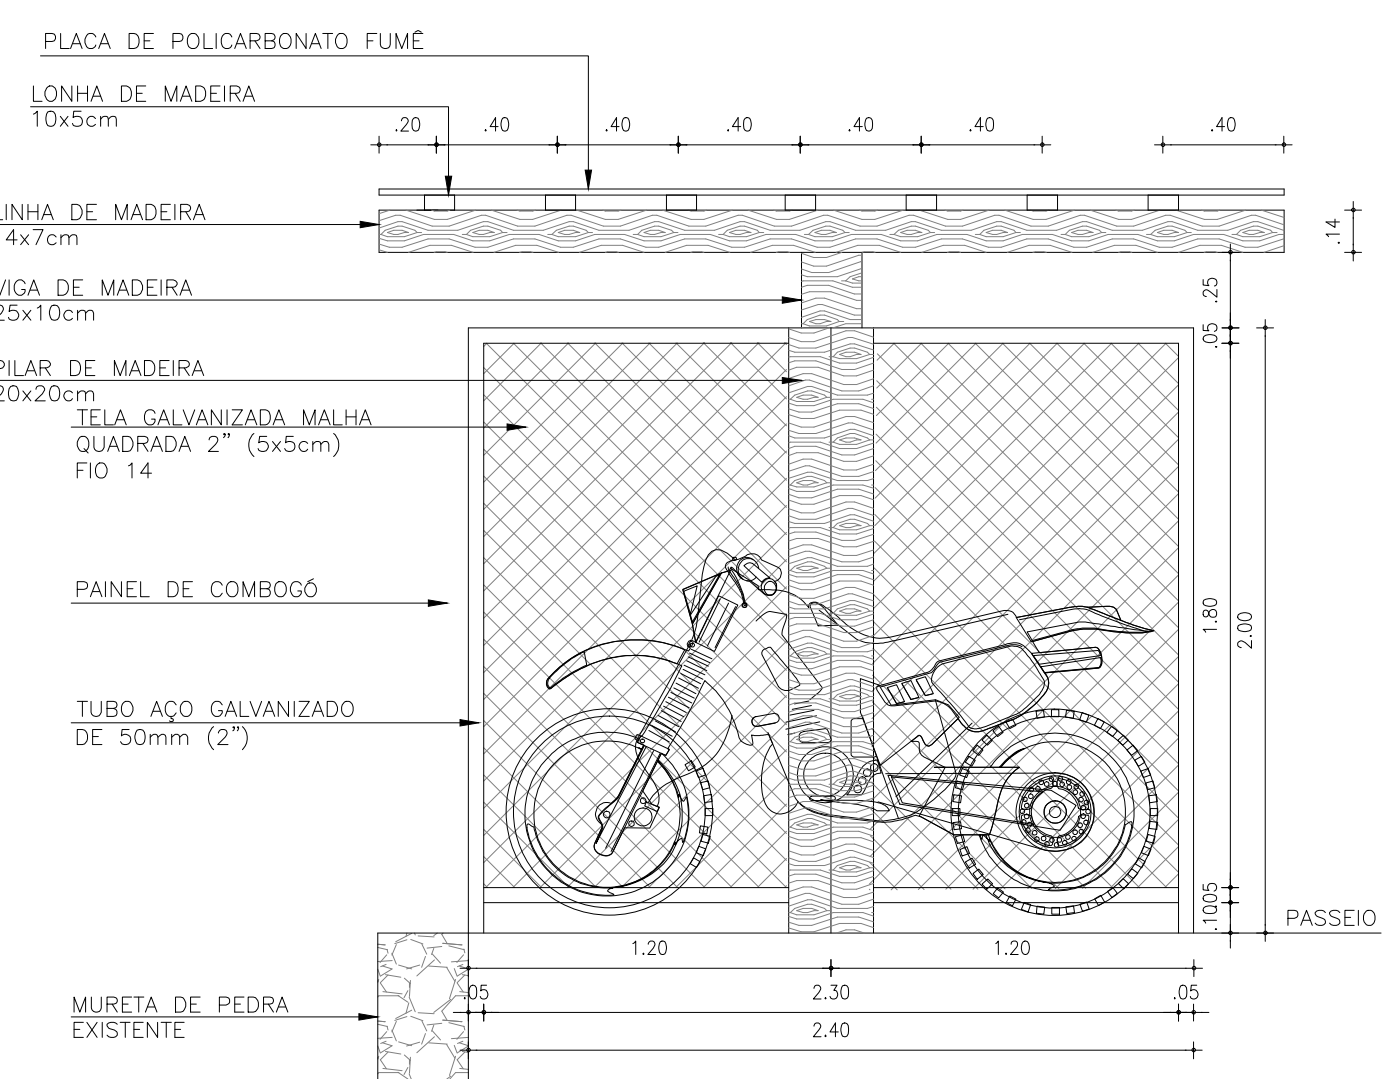


05 VISTA V1
ESC. 1/25

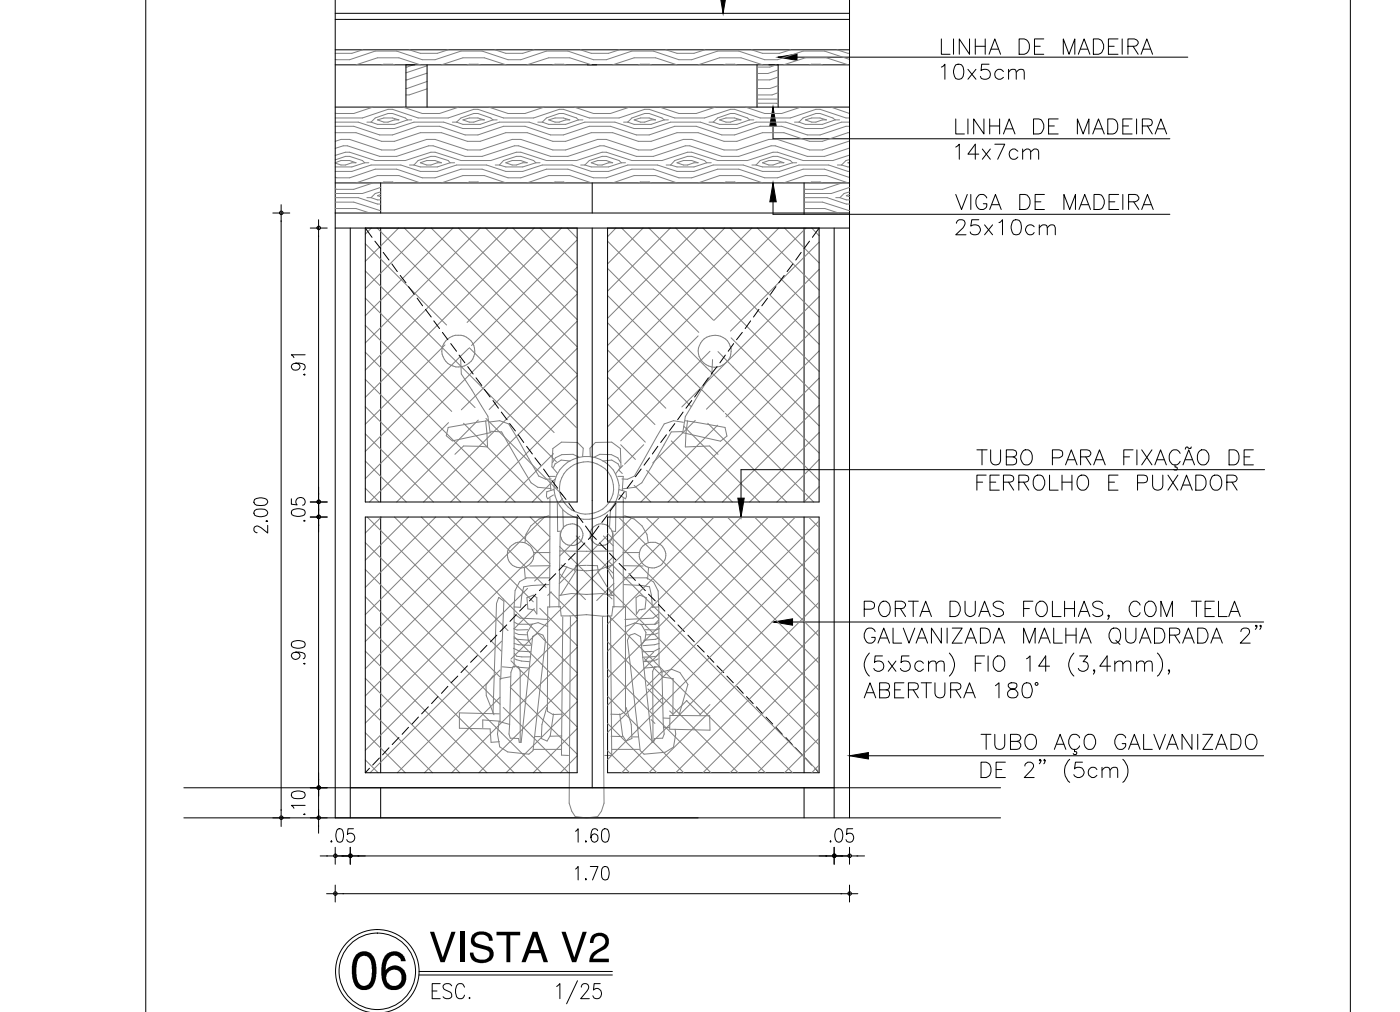

06 VISTA V2
ESC. 1/25

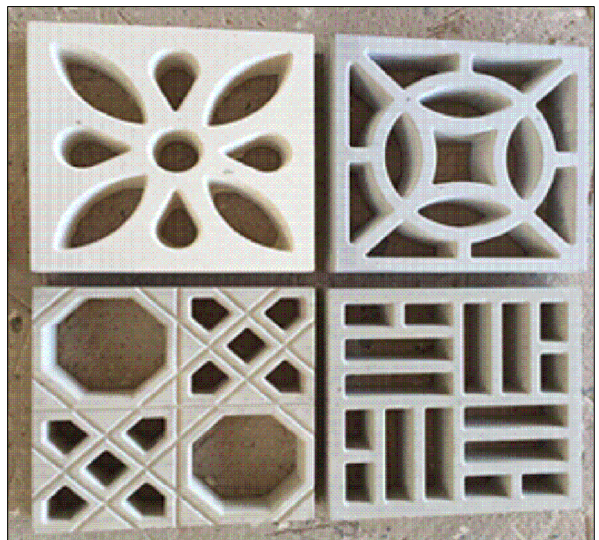

07 PAGINAÇÃO DOS COMBOGÔS
ESC. SEM

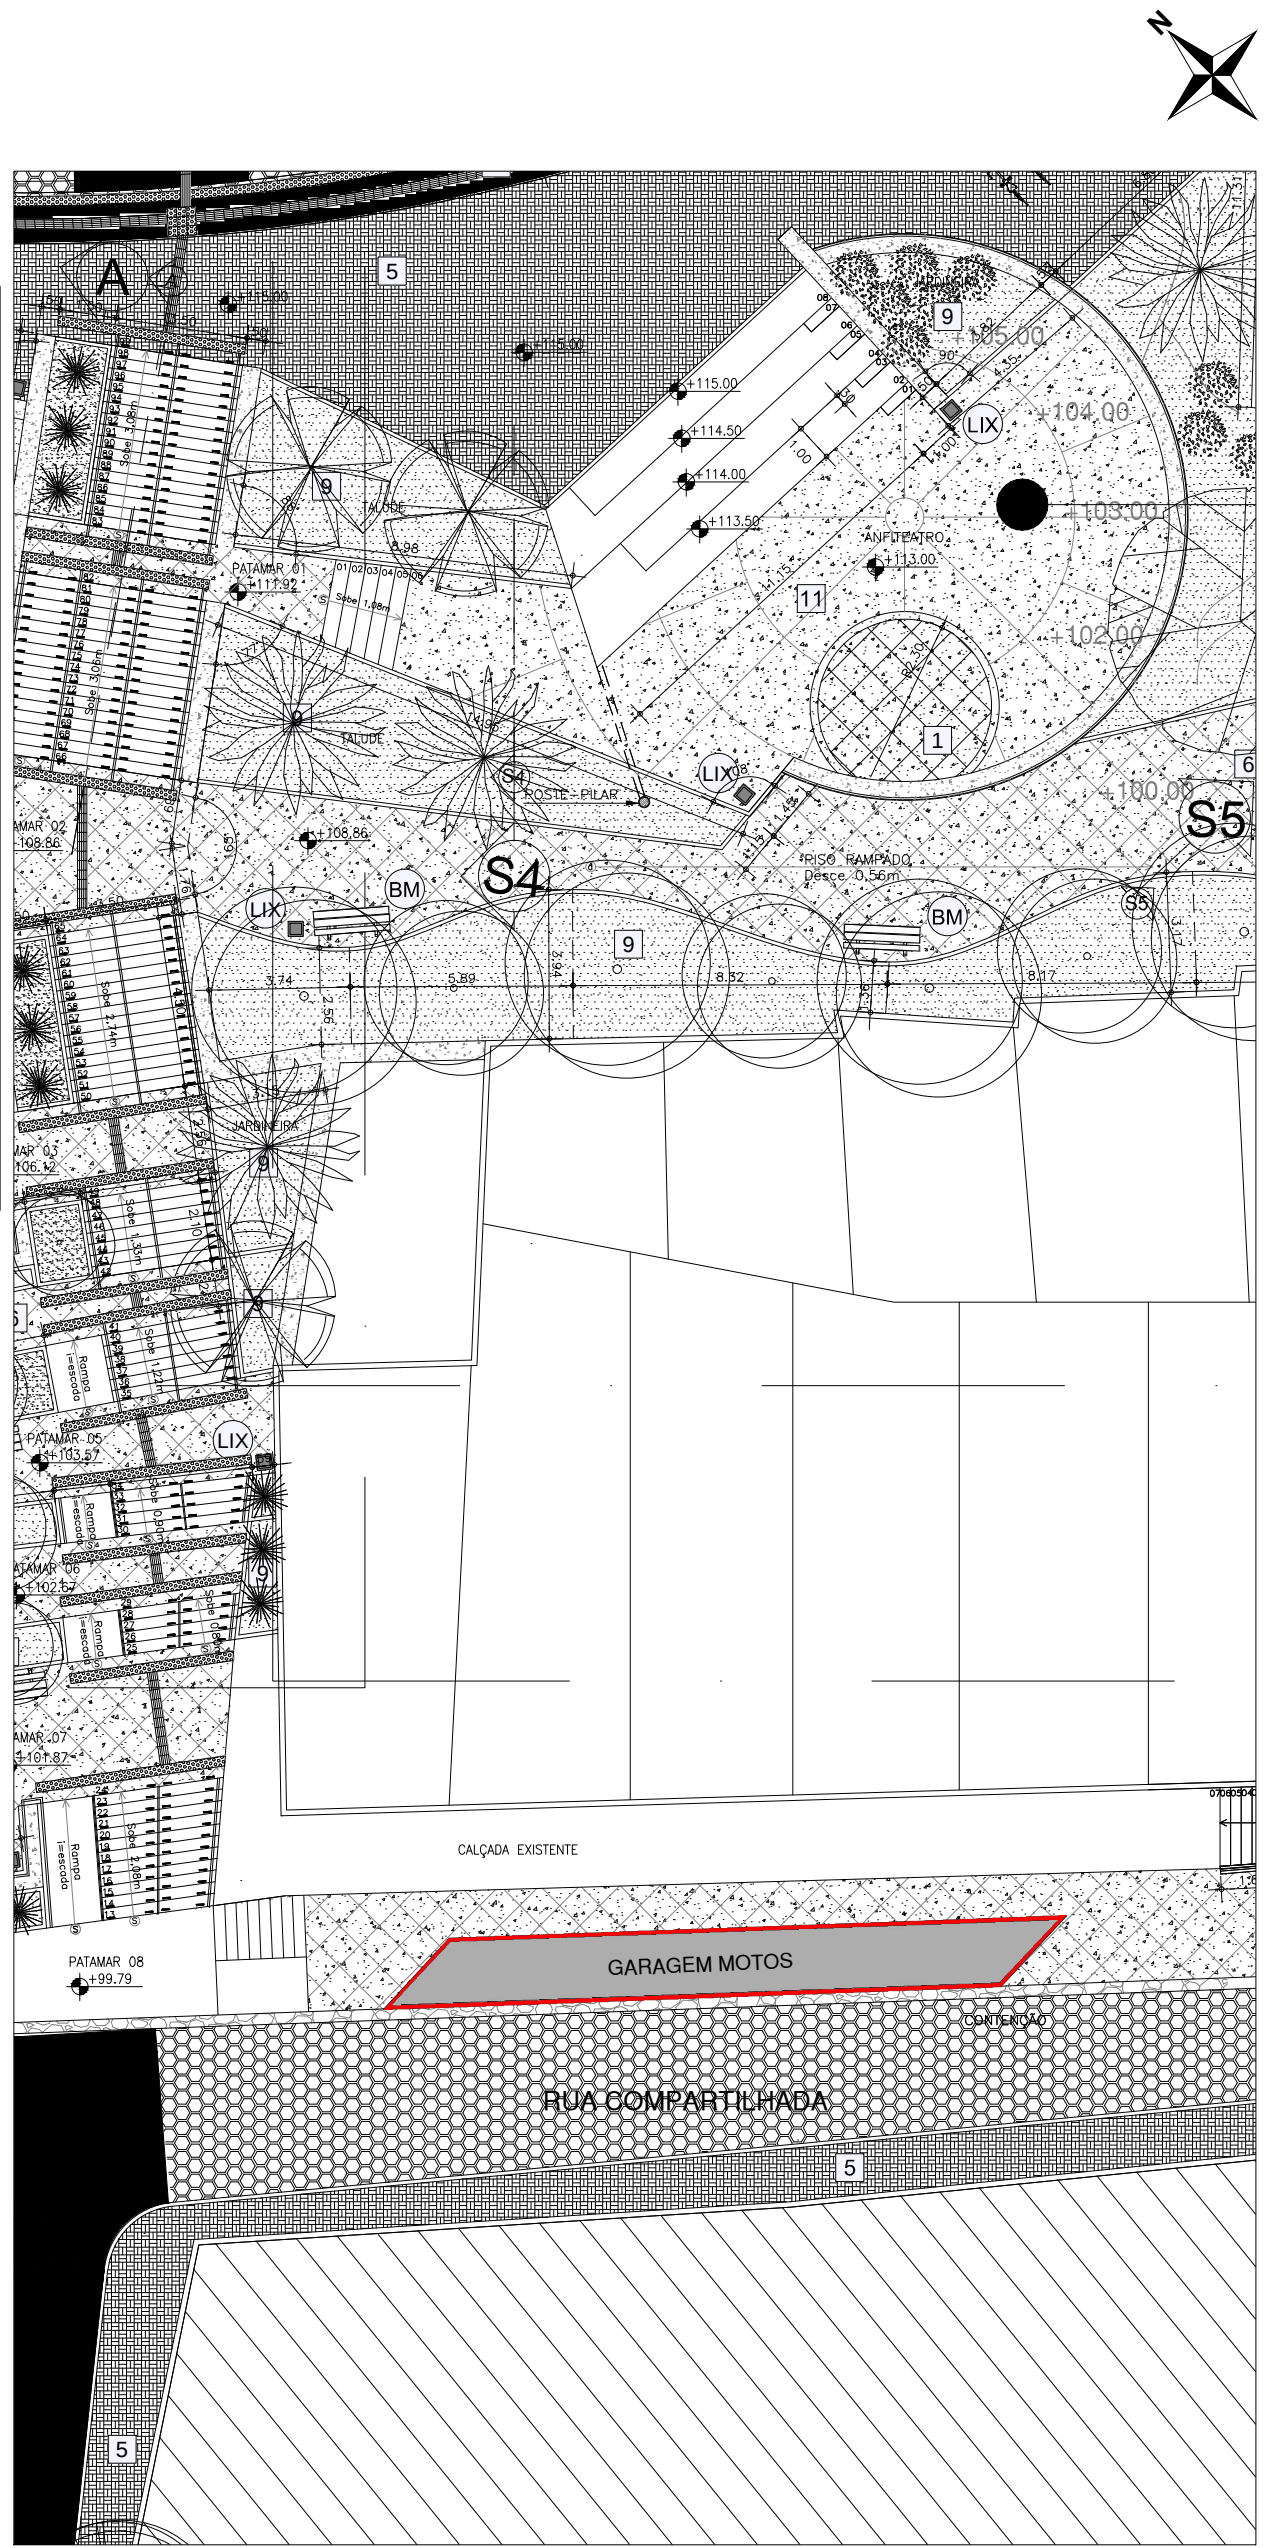

08 PLANTA DE LOCAÇÃO
ESC. 1/200

UGP-I
- PROJETOS ESPECIAIS -

SEUMA
Secretaria do Urbanismo
e Meio Ambiente

PREFEITURA DE SOBRAL

PROJETO DE URBANISMO

PROJETO:

URBANIZAÇÃO DO ALTO DO CRISTO

PROPRIETÁRIO: PREFEITURA MUNICIPAL DE SOBRAL

LOCAL: RUA PADRE PALHANO, BAIRRO ALTO DO CRISTO - SOBRAL - CE

CONTEÚDO:

1 PLANTA BAIXA	5 DETALHE DO BOX DA GARAGEM - VISTA V1
2 PLANTA DE COBERTA	6 DETALHE DO BOX DA GARAGEM - VISTA V2
3 VISTA V1 - PAINEL DE COMBOGÔ	7 DETALHE DA PAGINAÇÃO DOS COMBOGÔS
4 DETALHE DO BOX DA GARAGEM - PLANTA BAIXA	8 PLANTA DE LOCAÇÃO

FASE DO PROJETO:	ESCALA:	DATA:	PRANCHA:
AS BUILT	INDICADA	AGOSTO/ 2019	01/01

EQUIPE TÉCNICA:	RESERVA DE PROPRIEDADE INTELECTUAL
ARQ. CAMPELO COSTA CAU-CE 479156-3	ENG. KEMMISON LUIZ CREA-CE 38328-D
ARQ. ANDRÉ CARVALHO CAU-CE A57738-3	TEC. NAZARENO LINHARES CREA-CE 330466-D
ARQ. MARCELY BARREIRA CAU-CE A63215-5	COLABORADORES: THAYNAN MARROCOS FABRÍCIA MONTEIRO ANA ROCHELE SANTOS

A PROPRIEDADE INTELECTUAL DO PRESENTE PROJETO É RESERVADA AO SEUS AUTORES, DE ACORDO COM A LEGISLAÇÃO PERTINENTE. O USO DESTA PROJETO OU DE QUALQUER DE SEUS ELEMENTOS, QUE NÃO FORAM OS DETERMINADOS, SERÃO CONSIDERADOS COMO APROPRIAÇÃO ILÍCITA E SERÃO APLICADAS AS LEIS QUE DEFENDEM DITOS DIREITOS A TODOS OS EFEITOS.