


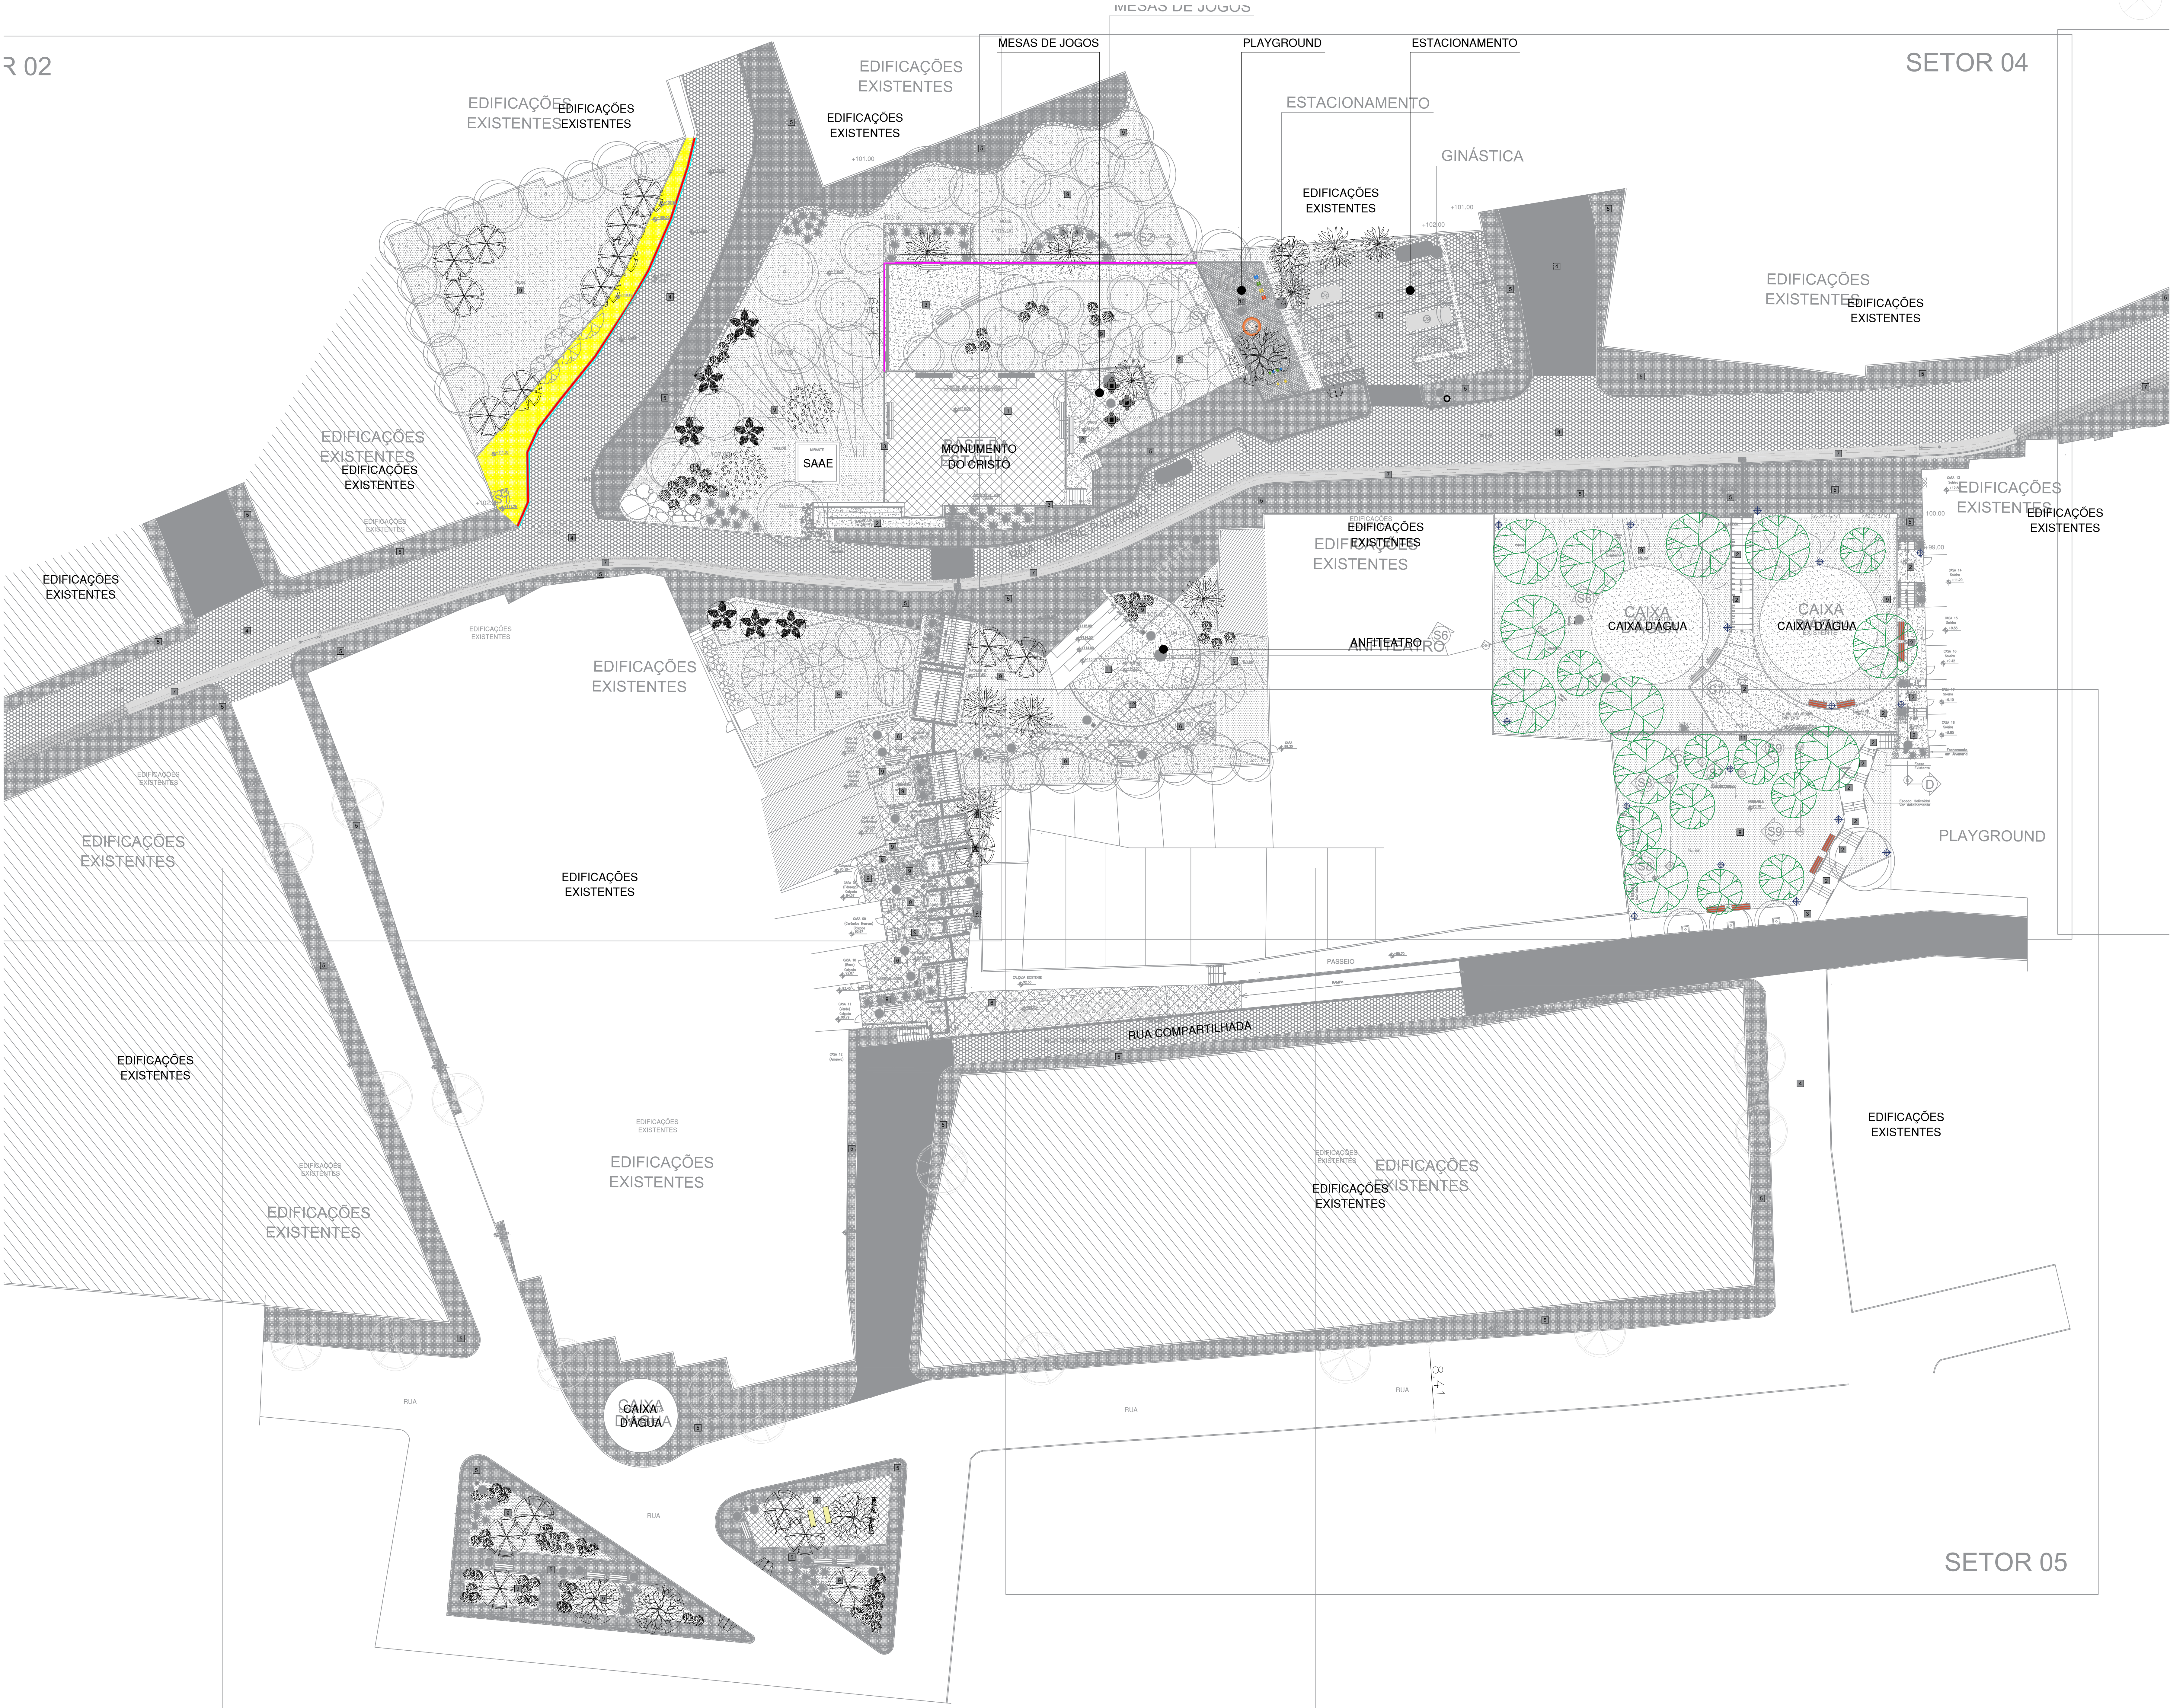

SETOR 03

QUADRO DE ÁREAS

	ÁREA (M ²)
ÁREA TOTAL	20493,686
ÁREA PERMEÁVEL - VERDE	2715,869
ÁREA PAVIMENTADA	8742,090
ÁREA VIAS	9038,000

LEGENDA OBRAS COMPLEMENTARES

ITEM	REPRESENTAÇÃO	OBSERVAÇÕES GERAIS	QUANTIT.
01		PISO INTERTRAVADO TIPO TULHINO (20 x 10 x 4cm) CINZA - COMPACTAÇÃO MECANIZADA	86,19
02		PISO PODOTÁTIL EXTERNO EM PAV. EBP 3cm ASSENTADO COM ARGAMASSA FORNECIMENTO	17,22
03		MEIO FIO PNEUMÁTICO (0,07 x 0,30 x 1,00m) CREJUNTAMENTO	43,06
04		GUARDA CORPO C/ CORRIMÃO EM TUBO DE AÇO GALVANIZADO	71,00
05		ARVORE C/ TUTOR E ADUBO	20 UN
06		BANCO DE MADEIRA C/ ESTRUTURA DE FERRO L=3,00m	08 UN
07		POSTES DE ILUMINAÇÃO PROPOSTOS H=10m COM 03 PÉTALAS	16 UN

PROJETO DE URBANISMO

OBRAS COMPLEMENTARES
AO ALTO DO CRISTO

PROPRIETÁRIO: PREFEITURA MUNICIPAL DE SOBRAL

LOCAL: RUA PADRE PALHANO, BAIRRO ALTO DO CRISTO - SOBRAL - CE

CONTEÚDO:
1 PLANTA DE APRESENTAÇÃO - GERAL 4
2 5

FASE DO PROJETO: AS BUILT ESCALA: 1/250 DATA: NOVEMBRO/2019 PRANCHA: UNICA

EQUIPE TÉCNICA:		RESERVA DE PROPRIEDADE INTELECTUAL
ARO CAMPELO COSTA CAU-CE 07796-3	ENG. KENNISON LUIZ CREA-CE 8838-0	A PROPRIEDADE INTELECTUAL DO PRESENTE PROJETO É RESERVADA A SEUS AUTORES, DE ACORDO COM A LEGISLAÇÃO PERTINENTE. O USO DO PROJETO OU DE QUALQUER DE SEUS ELEMENTOS, QUE NÃO FORAM OS DETERMINADOS, SERÃO CONSIDERADO COMO APROPRIAÇÃO ILÍCITA E SERÃO APLICADAS AS LEIS QUE DEFENDEM DITOS DIREITOS A TODOS OS EFEITOS.
ARO ANDRÉ CARVALHO CAU-CE 807798-3	TEC. NAZARENO LIMA CREA-CE 80466-0	
ARO MARCELY BARREIRA CAU-CE 80315-5	COLABORADORES: PRISCILLA BARCELOS THAYMAN MARROCCOS	